

PROJECT NAME : MARQUE SUKHUMVIT


AS BUILT DRAWING

LEVEL 35 FLOOR PLAN TYPE 35 C1

DRAWING TITLE :

SCALE : 1:75

DATE :

REVISION :


APPROVED :

CHECKED BY :

DRAWN BY :

SCALE :

DATE :

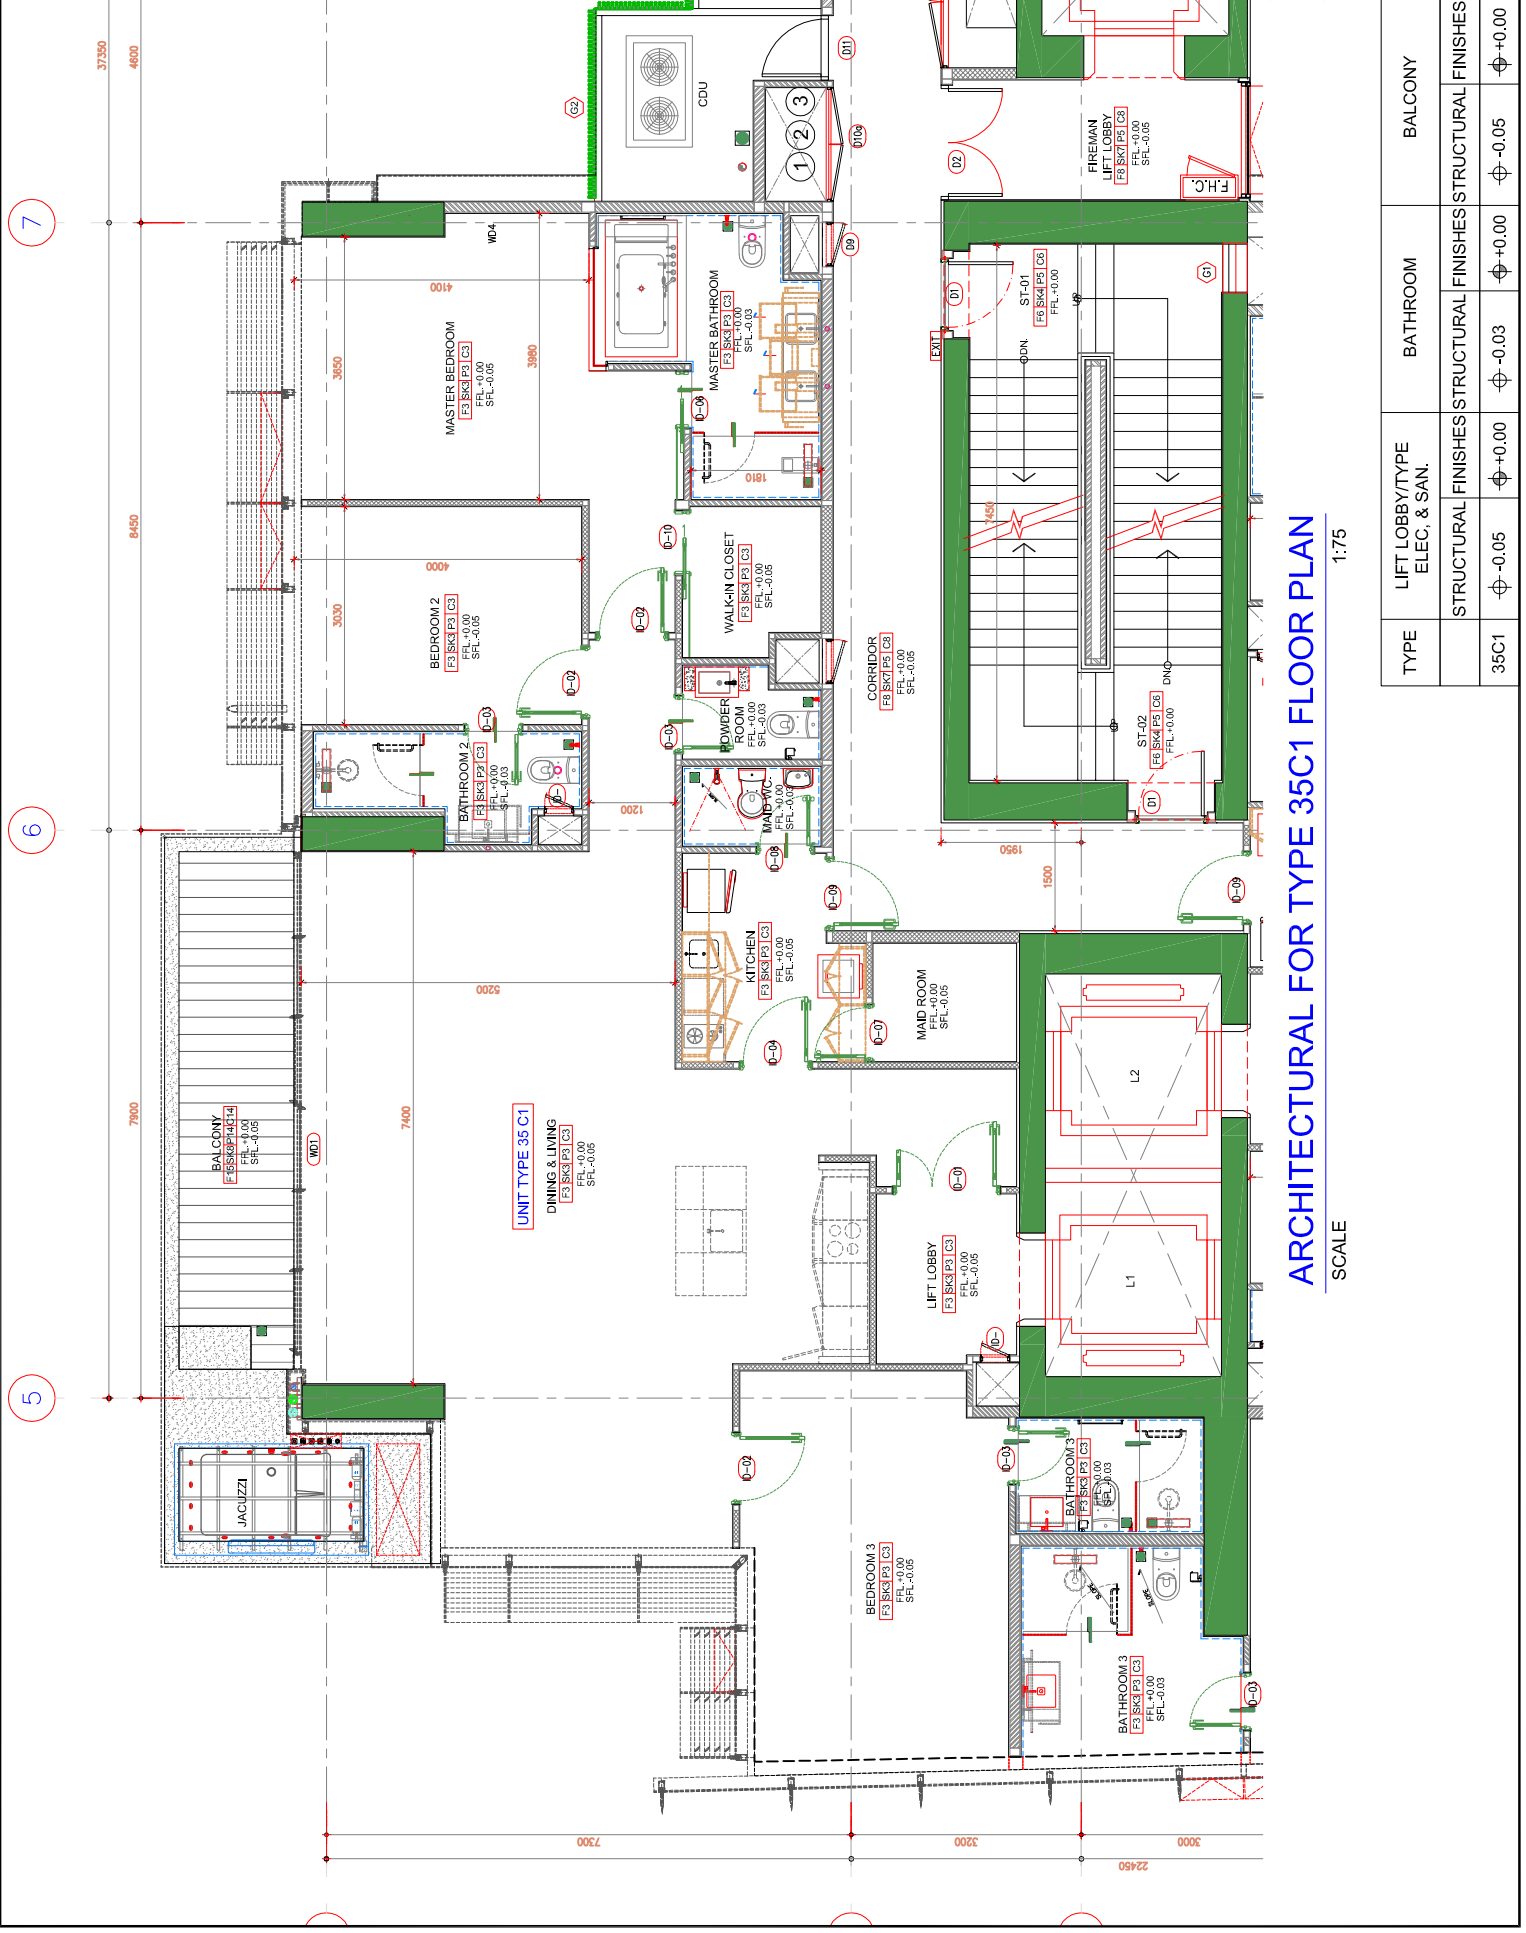

ARCHITECTURAL FOR TYPE 35C1 FLOOR PLAN

SCALE

1:75

TYPE	LIFT LOBBY/TYPE ELEC. & SAN.	BATHROOM	BALCONY
